




Erdgeschoss Altbau

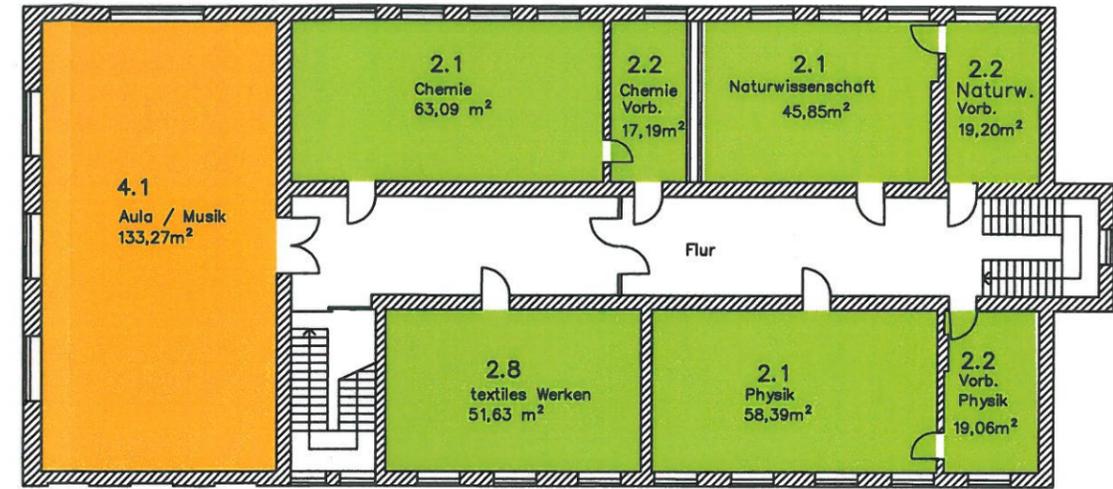

2. Obergeschoss Altbau

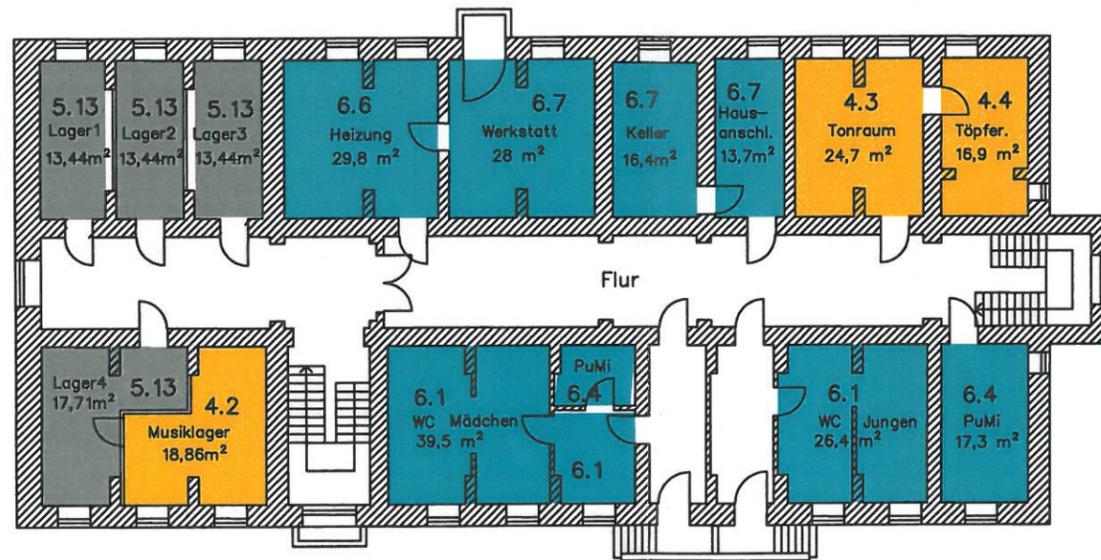

Kellergeschoss Altbau

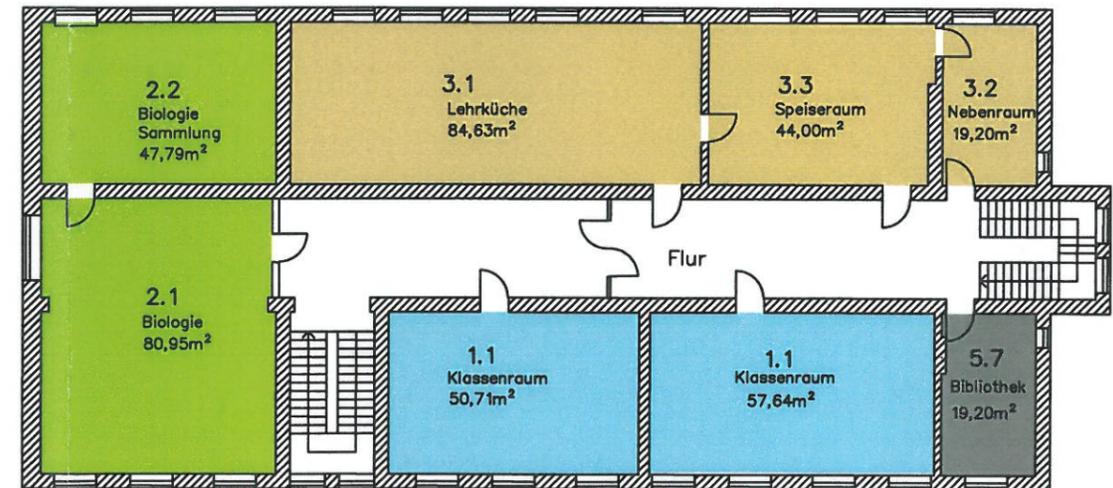

1. Obergeschoss Altbau

Bestandszeichnungen
Schule Insel
Seminarweg 2

STADT
RATZEBURG 
FB Stadtplanung,
Bauen und Liegenschaften

Übersichtsplan Raumnutzung
Stand: 02/2010 M. 1:250

Unter den Linden 1
23909 Ratzeburg
Telefon 04541/8000-0
Telefax 04541/ 9999